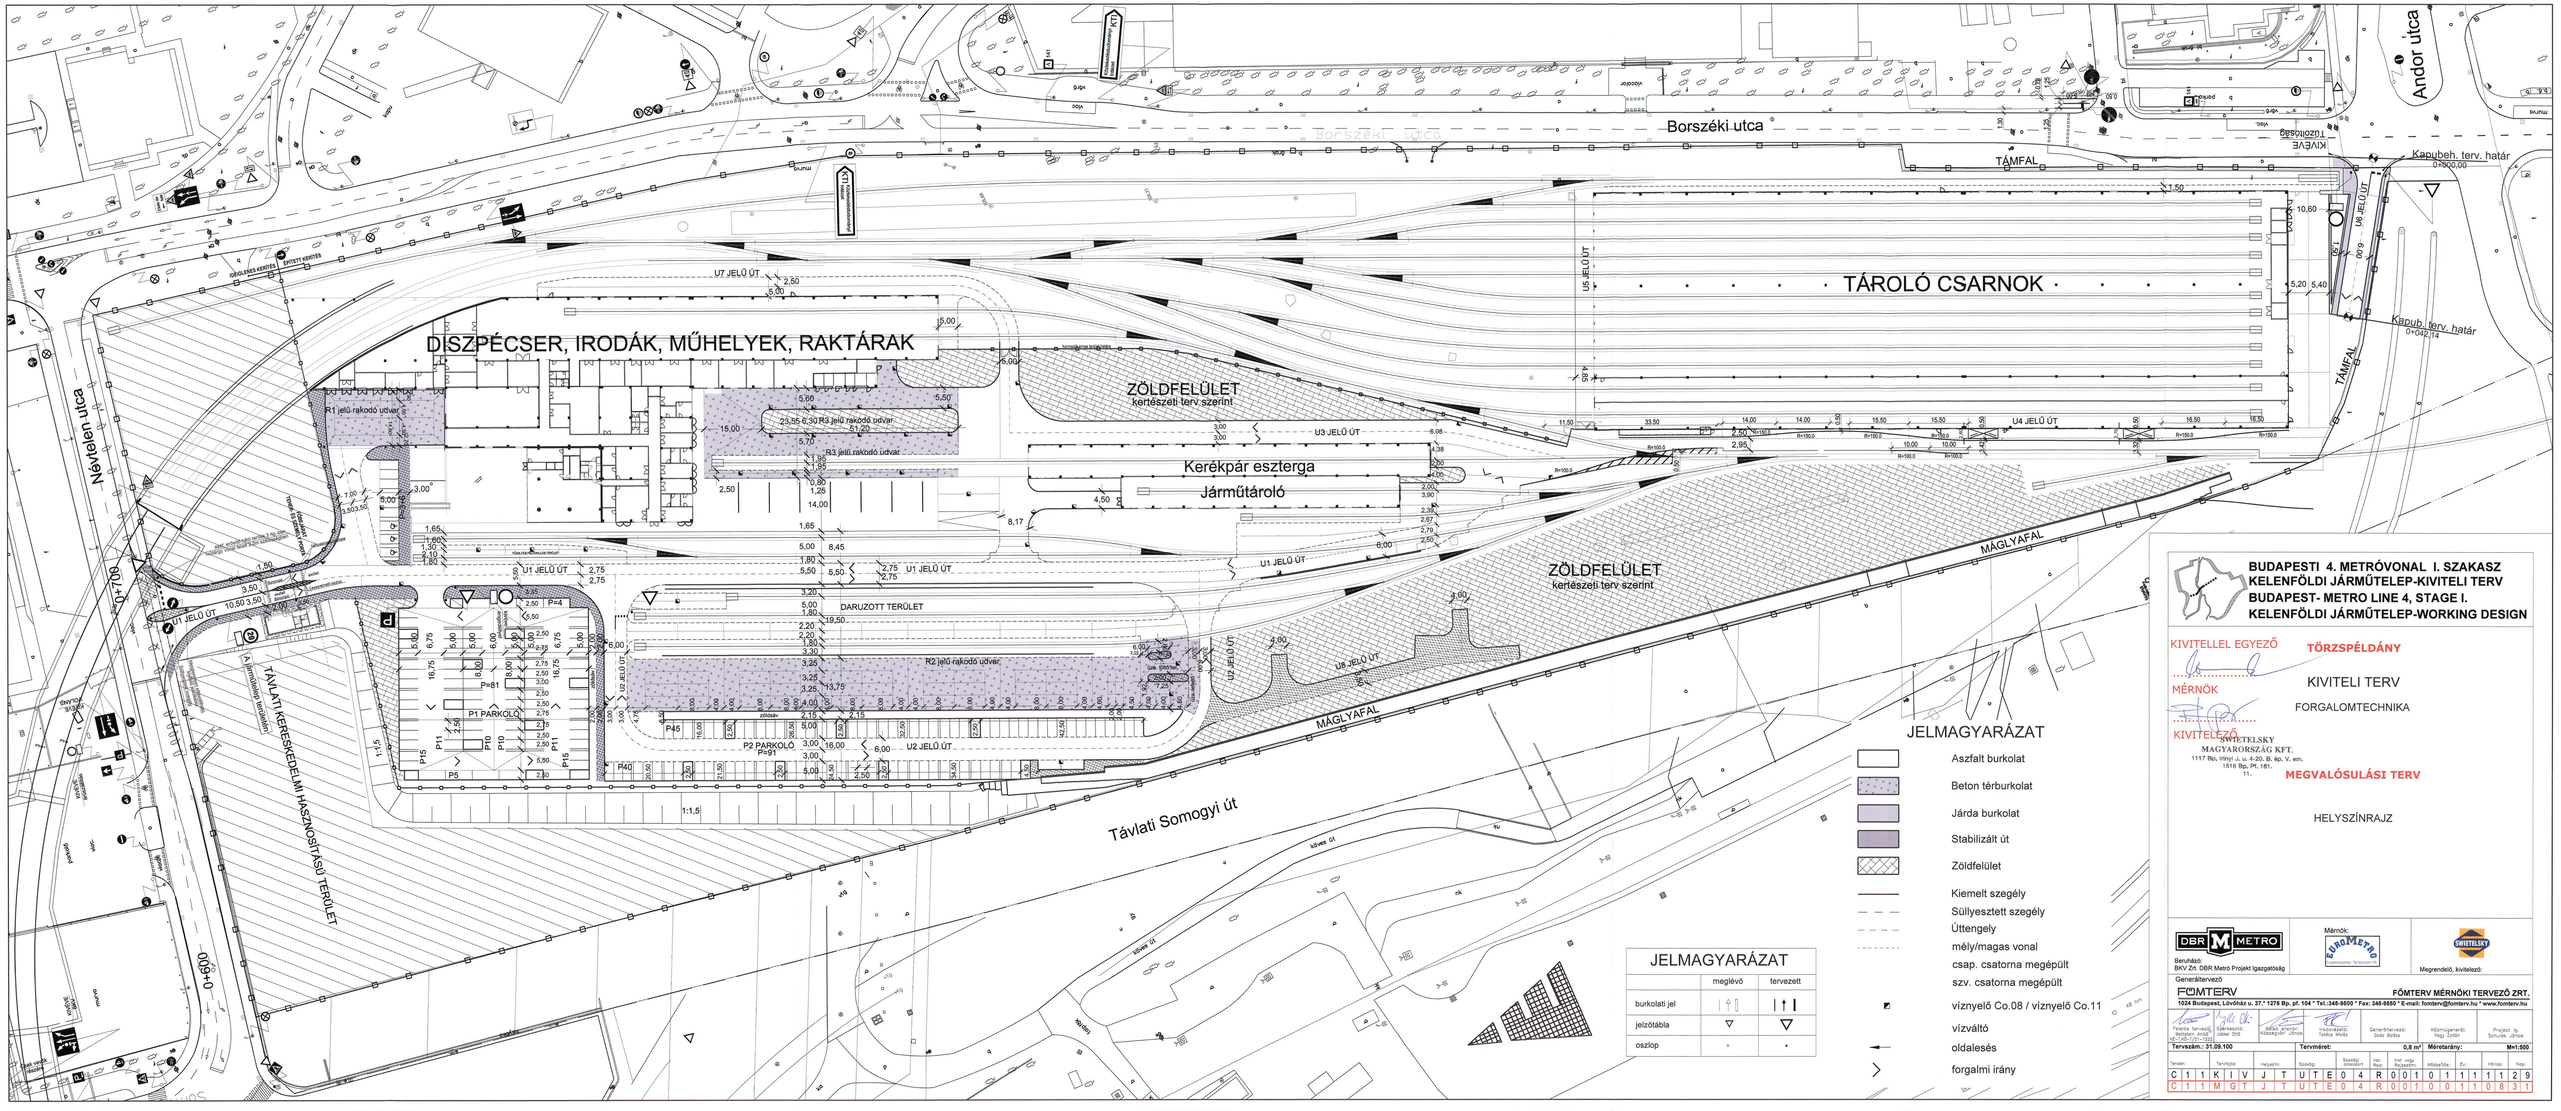

BUDAPESTI 4. METRÓVONAL I. SZAKASZ
KELENFÖLDI JÁRMŰTELEP-KIVITELI TERV
BUDAPEST- METRO LINE 4, STAGE I.
KELENFÖLDI JÁRMŰTELEP-WORKING DESIGN

KIVITELLEL EGYEZŐ **TÖRZSPÉLDÁNY**

MÉRNÖK

KIVITELEZŐ

SWIETELSKY MAGYARORSZÁG KFT.
1117 Bp., Hunyi u. u. 4-20. B. ép. V. em.
1518 Bp., Pf. 161.
11.

KIVITELI TERV
FORGALOMTECHNIKA

MEGVALÓSULÁSI TERV

HELYSZÍNRAJZ

Beruházó:
BKV Zrt. DBR Metró Projekt Igazgatóság

Mérnök:

Megrendelő, kivitelező:
SWIETELSKY

Generáltervező
FŐMTERV
FŐMTERV MÉRNÖKI TERVEZŐ ZRT.
1024 Budapest, Lövőház u. 37.* 1278 Bp. pf. 104 * Tel.:345-9500 * Fax: 345-9650 * E-mail: fomterv@fomterv.hu * www.fomterv.hu

Felelős tervező: Sándorné Kiss Ildikó VÉ-1/02-0701-1202	Szakvezető: Jakab Dóra	Belső ellenőr: Kiskapocsi Ildikó	Irodavezető: Tatkó Melitta	Generáltervező: Gaja Balázs	Közműegyeztető: Nagy Zoltán	Projekt- ig. Schuller János

Tervszám.: 31.09.100 | Tervméret: 0,8 m² | Méretarány: M=1:500

Tender:	Tervfajta:	Helyszín:	Szakág:	Szakág. irányított	Hat. vagy Rajzszám.	Időszakita:	Év:	Hónap:	Nap:
C 1 1 K I V J T U T E 0 4 R 0 0 1 0 1 1 1 1 1 2 9									
C 1 1 M G T J T U T E 0 4 R 0 0 1 0 0 1 1 0 8 3 1									